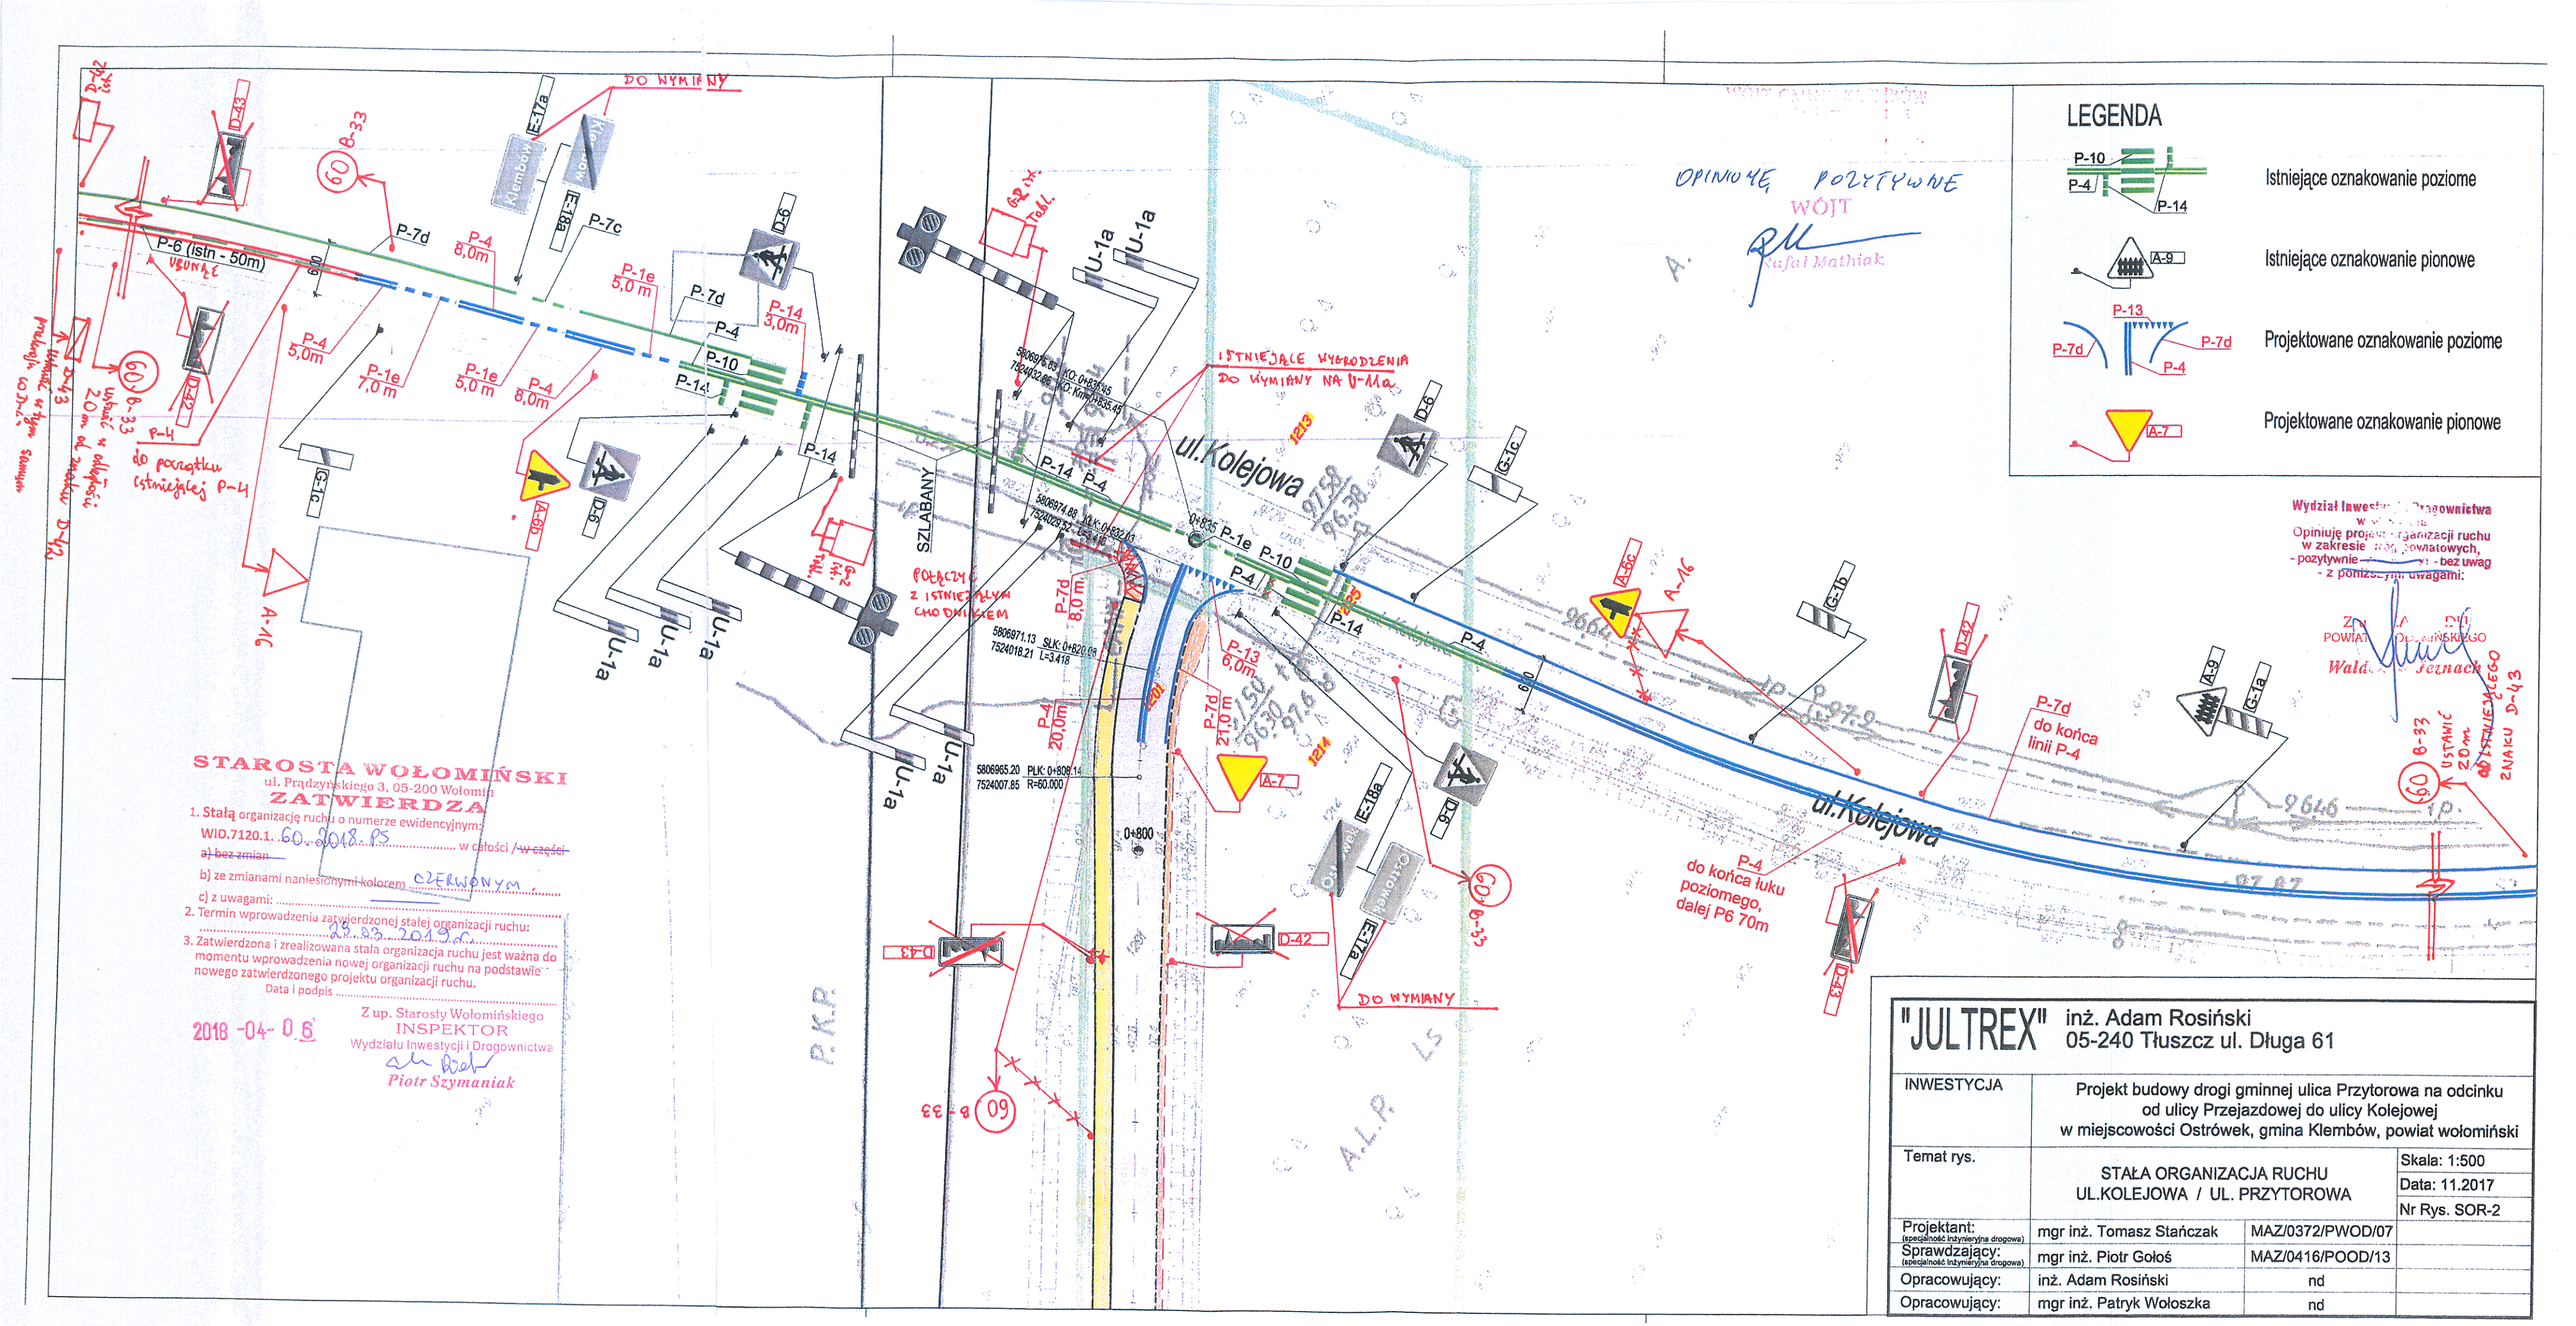
LEGENDA
Istniejące oznakowanie poziome
Istniejące oznakowanie pionowe
Projektowane oznakowanie poziome
Projektowane oznakowanie pionowe
ul.Kolejowa
SZLABANY
DO WYMIANY
ISTNIEJĄCE WYBRODZENIA DO WYMIANY NA U-1a
POŁĄCZYĆ Z ISTNIEJĄCYM CHODNIKIEM
P-7d do końca linii P-4
P-4 do końca łuku poziomego, dalej P6 70m
OPINIUJĘ POZYTYWNIE
WÓJT
Rafał Mathiak
STAROSTA WOŁOMIŃSKI
ul. Prądzyńskiego 3, 05-200 Wołomin
ZATWIERDZA
1. Stałą organizację ruchu o numerze ewidencyjnym:
WID.7120.1. 60.2018.PS ... w całości / ~~w części~~
~~a) bez zmian~~
b) ze zmianami nanieśionymi kolorem CZERWONYM
c) z uwagami:
2. Termin wprowadzenia zatwierdzonej stałej organizacji ruchu:
3. Zatwierdzona i zrealizowana stała organizacja ruchu jest ważna do momentu wprowadzenia nowej organizacji ruchu na podstawie nowego zatwierdzonego projektu organizacji ruchu.
Data i podpis
2018-04-06
Z up. Starosty Wołomińskiego
INSPEKTOR
Wydziału Inwestycji i Drogownictwa
Piotr Szymaniak
Wydział Inwestycji i Drogownictwa
Opiniuję projekt organizacji ruchu
- pozytywnie - bez uwag
- z poniższymi uwagami:
Wałdysław Jeznach
"JULTREX" inż. Adam Rosiński
05-240 Tłuszcz ul. Długa 61
INWESTYCJA
Projekt budowy drogi gminnej ulica Przytorowa na odcinku od ulicy Przejazdowej do ulicy Kolejowej w miejscowości Ostrówek, gmina Klembów, powiat wołomiński
Temat rys.
STAŁA ORGANIZACJA RUCHU UL.KOLEJOWA / UL. PRZYTOROWA
Skala: 1:500
Data: 11.2017
Nr Rys. SOR-2
Projektant: (specjalność inżynieryjna drogowa) mgr inż. Tomasz Stańczak MAZ/0372/PWOD/07
Sprawdzający: (specjalność inżynieryjna drogowa) mgr inż. Piotr Gołoś MAZ/0416/POOD/13
Opracowujący: inż. Adam Rosiński nd
Opracowujący: mgr inż. Patryk Wołoszka nd